

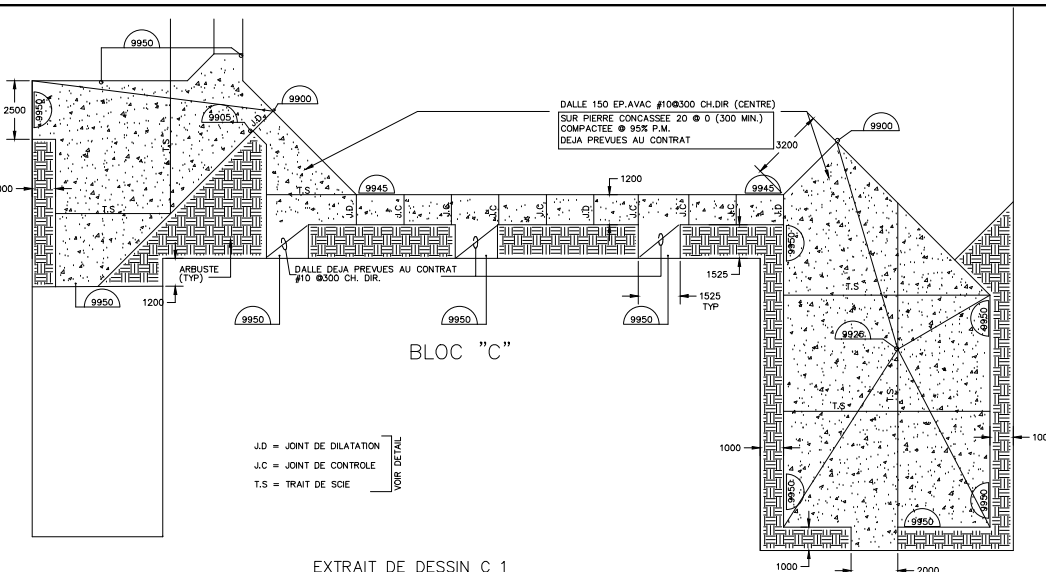


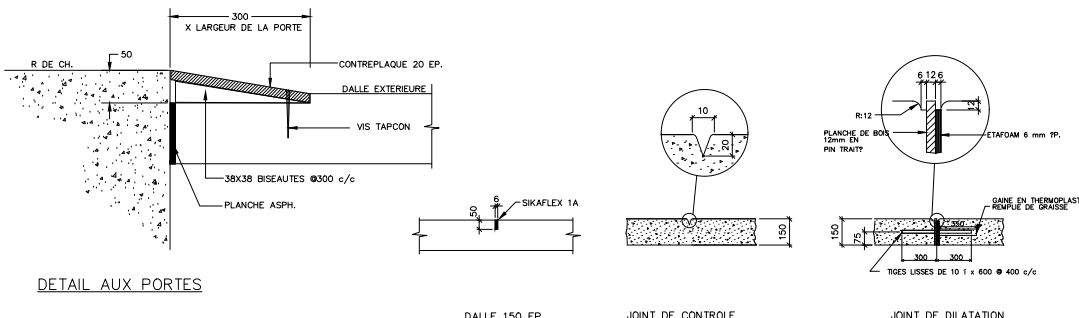

EXTRAIT DE DESSIN C 1

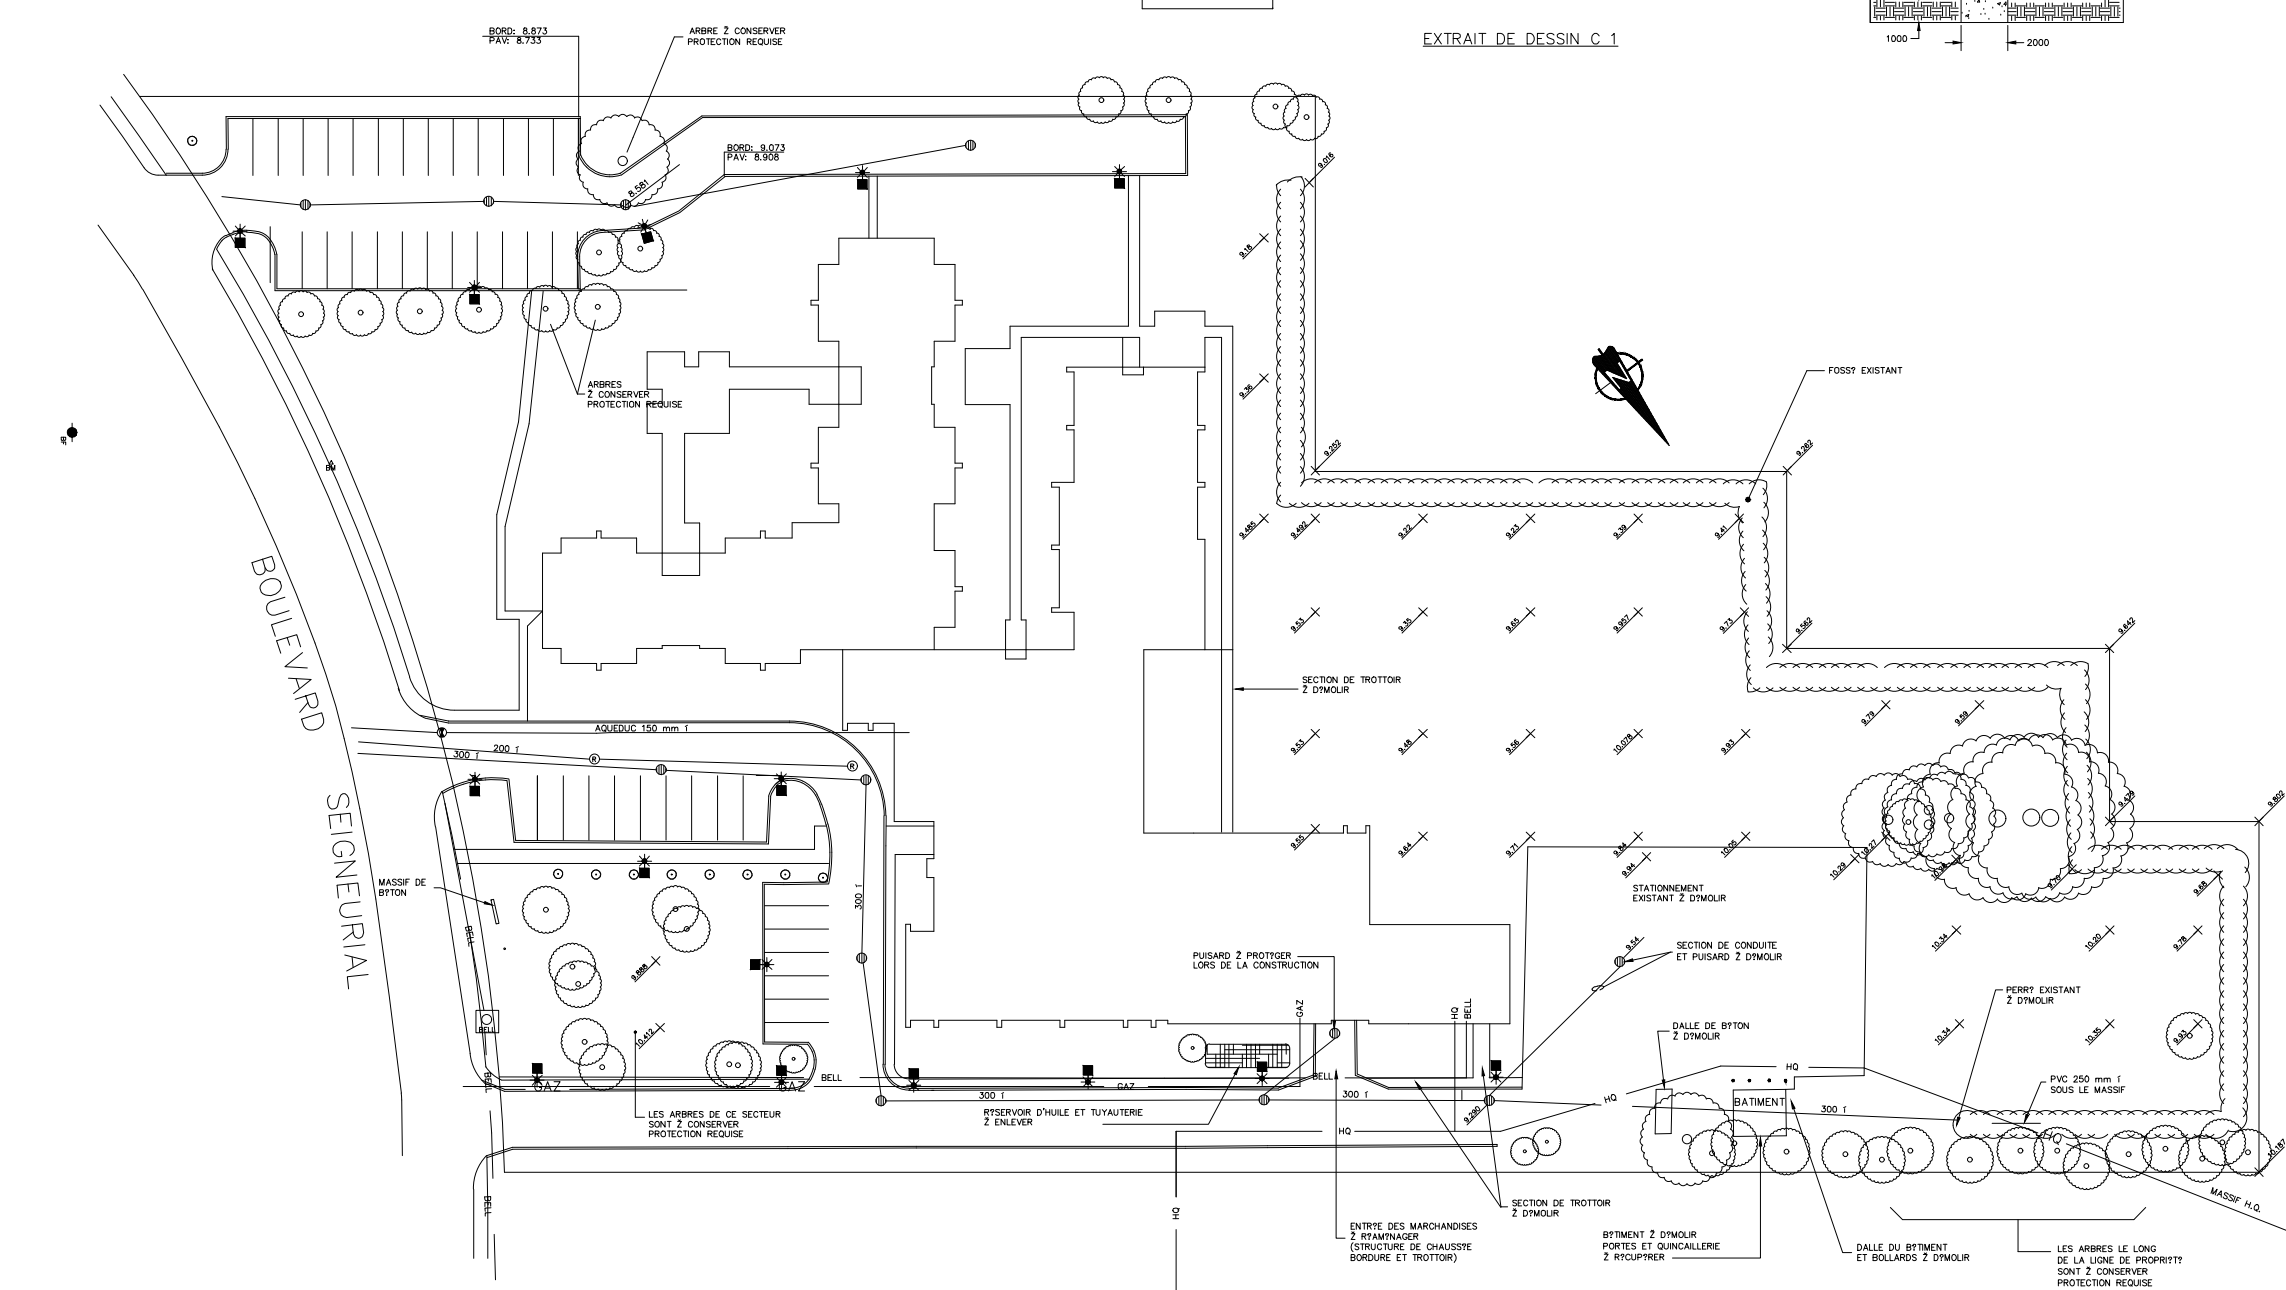

L?GENDE:		
PROPOS?		EXISTANT
—	AQUEDUC	—
—	?GOUT SANITAIRE	—
—	?GOUT PLUVIAL	—
•	BORNE-FONTAINE	•
•	REGARD SANITAIRE	•
•	REGARD-PUISARD	•
•	REGARD PLUVIAL	•
•	VANNE	•
•	BLOC DE BUT?E EN B?TON	•
—	BORDURE EN B?TON DE CIMENT	—
—	LIGNE DE LOT	—
•	SERVICE PRIV?	•
—	FOSS?	—
—	LIGNE DE PAVAGE	—
—	TERRAIN-NATUREL	—
—	PHASE FUTURE	—
—	EMPIERREMENT	—
—	LAMPADAIRE	—

NOTES:

1. LE RSERVOIR D'HUILE D'UNE CAPACIT? DE 10 000 gal. IMP. EST ACTUELLEMENT REMPLI 2 75% LA VIDANGE DU RSERVOIR EST 2 LA CHARGE DE L'ENTREPRENEUR; IL NY A PAS DE DONN?ES SUR LA QUALIT? DU CARBURANT SAUF Q'IL EST ACTUELLEMENT UTILIS? POUR L'ALIMENTATION DU GROUPE ?LECTROG?NE. (VOIR DEVIS SECTION 02071)

31/10/96	TEL QUE CONSTRUIT
07/09/95	REVISION RS-4
04/04/95	ADDENDA No.1
27/10/94	REVISION GENERALE
05/04/95	POUR CONSTRUCTION
11/10/94	POUR SOUMISSION
11/10/94	POUR APPROBATION 100%
11/10/94	POUR INFORMATION
11/10/94	EMIS



Legault, Mercier,
St-Germain, Pigeon
& Associ?s.
Copier-Correl
276 St-Jacques, bureau 705
Montreal (Quebec) H2Y 1K2
Tel: (514) 281-1675

Architecte
BARIL, DUCLOS, FOURNIER

Projet
CENTRE D'ACCUEIL
MONTARVILLE

Etud?:	F.C.	Dessin:	M.D.	Contr?l	
V?rifi?:	F.C.	Date:	SEPT. 94		93-1361
Approuv?:	M.S.T.G.	T?ch.:	1=250		
RELEV? DE L'EXISTANT					C3/3